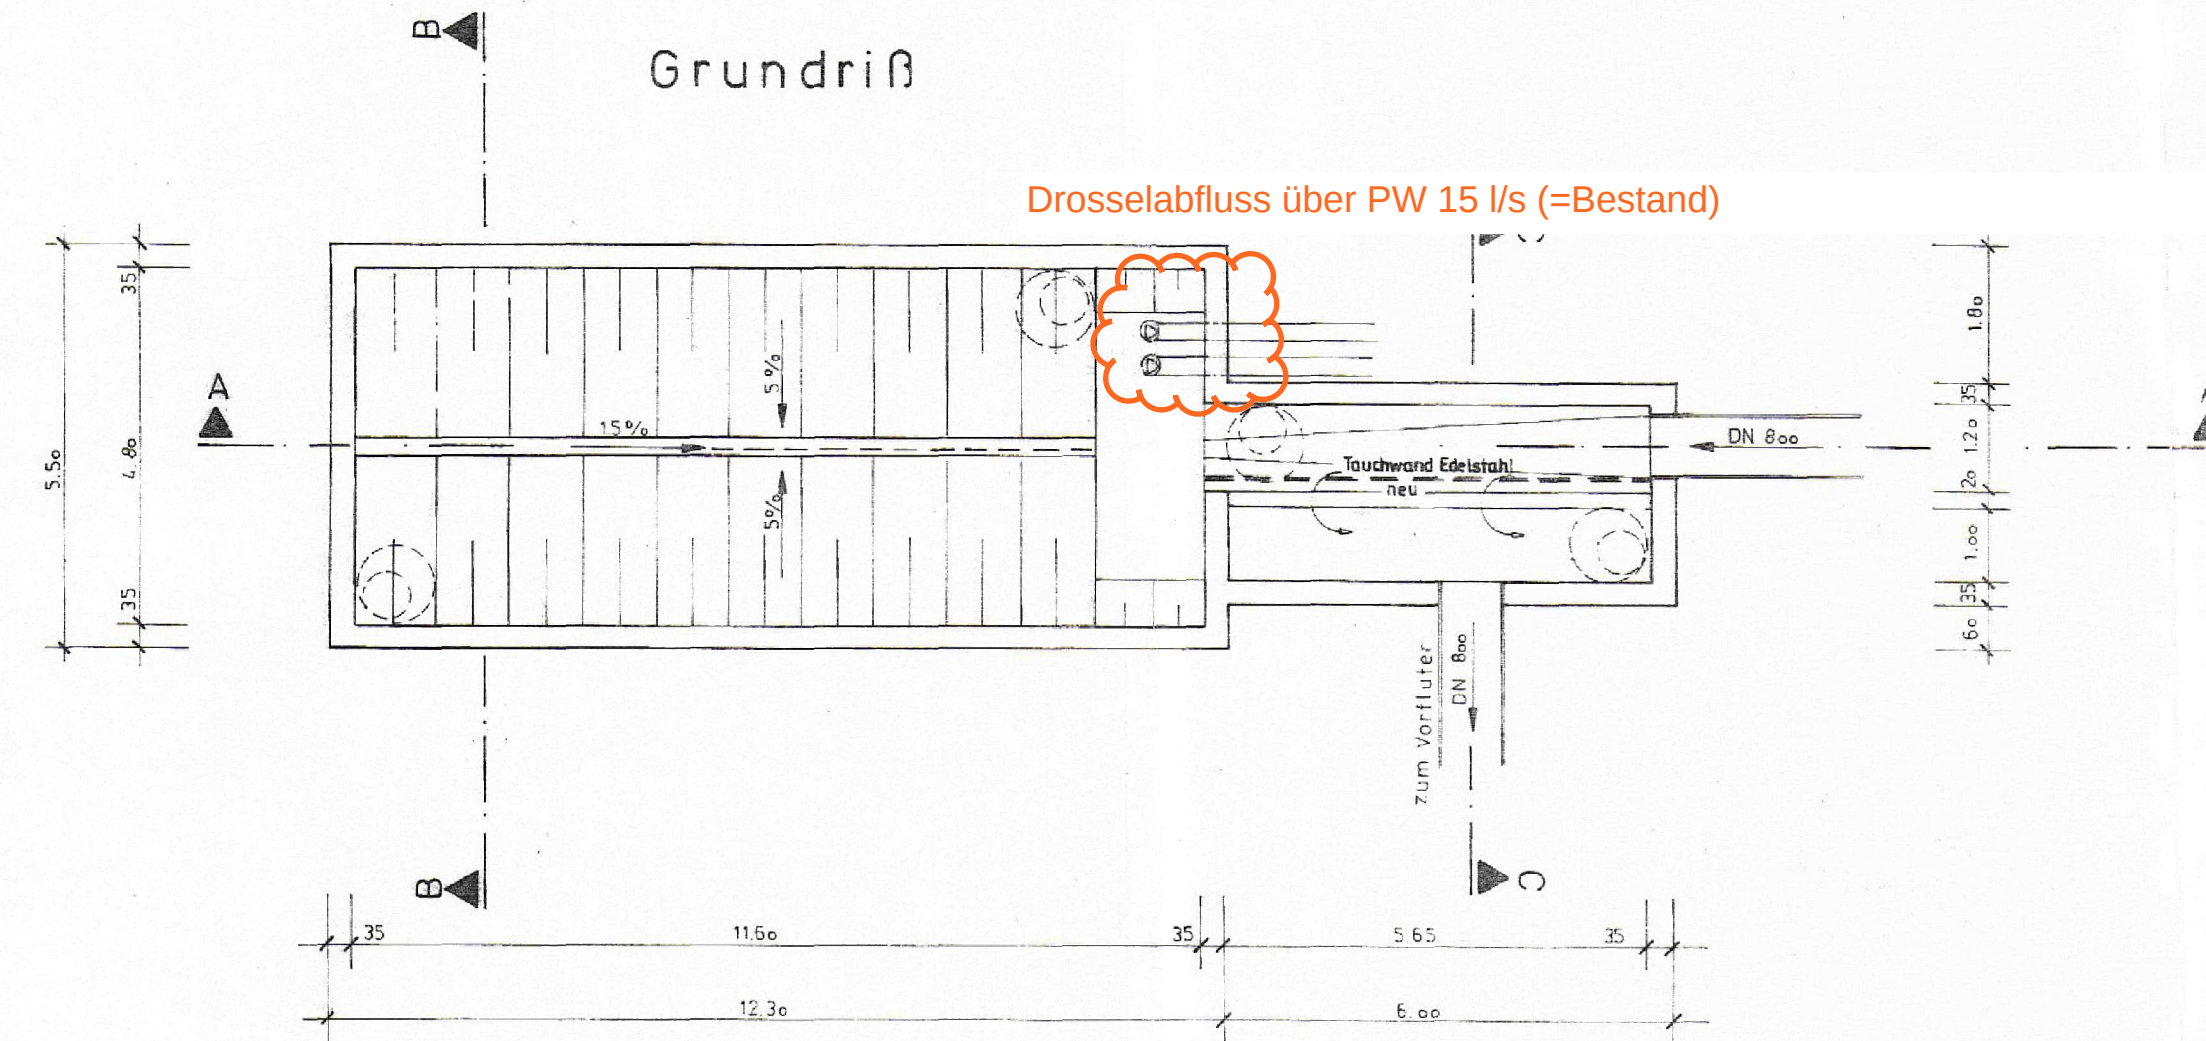



[illegible]

Drosselabfluss über PW 15 l/s (=Bestand


$$V = 112 \text{ m}^3$$

Entwurfsverfasser: _____

Wassergesetzlich
geprüft
Passau, den 07. Feb. 2000
Wasserwirtschaftsamt
Der amtliche Sachverständige
T. A.

Aitinge

Antrag auf Durchführung des
Wasserrechtsverfahrens für das
Einleiten von Mischwasser

Nr.	Änderungen:	gebänd. am:	Name:	gepr. am:	Name:
Vorhaben:		Anlage:		7.1	
Erstellung von Wasserrechts- unterlagen für die KA Grafenau		Plan-Nr.:		6 97/08	
Vorhabensträger: Stadt Grafenau					
Landkreis: Freyung-Grafenau					
		Tag:		Name:	
Maßstab:		Darstellung:		entw.:	
1:100		Bestandsplan		gez. 03.02.98 Ranzinger	
Regenüberlaufbecken Großarmschlag				gepr.:	
Vorhabensträger:		Entwurfverfasser:		Ingenieurbüro Wol	
Stadt Grafenau		94481 Grafenau/Freudenhain		Tel.: 08555/36024 Fax: 08555/497	
07. April 1998		06.02.1998		Baustatik, Baugestaltung, Baubetriebsplanung, Städte	
(Datum)	(Unterschrift)	(Datum)	(Unterschrift)		

Datum, Unterschrift

Index:	Datum:	bearbeitet:	gezeichnet:	geprüft:	Mitteilung:
--------	--------	-------------	-------------	----------	-------------

Stadt
Grafenau



Wasserrecht

E02 - FBH Großarmschlag

Niederlassung Dingolfing
Marienplatz 19
D-84130 Dingolfing
Tel: +49 8731 3165-0
Fax: +49 8731 3165-10
www.bbi-ingenieure.de

	Datum:	Name:	Anlage Nr.:	Plan Nr.:	Dingolfing, 16.12.2024
bearbeitet:	Dez. 2024	schm	02	001	
gezeichnet:	Dez. 2024	fp			
geprüft:	Dez. 2024	schm	Projekt Nr.:	1.21081 KA.0	Maßstab:
Plancodierung: 121081-4-BW-02-001-00-P					1 : 100