



Anrechenbares Volumen nach A128
incl. anrechenbarem Zulaufgerinne

$$V=75m^3$$


Grundriß

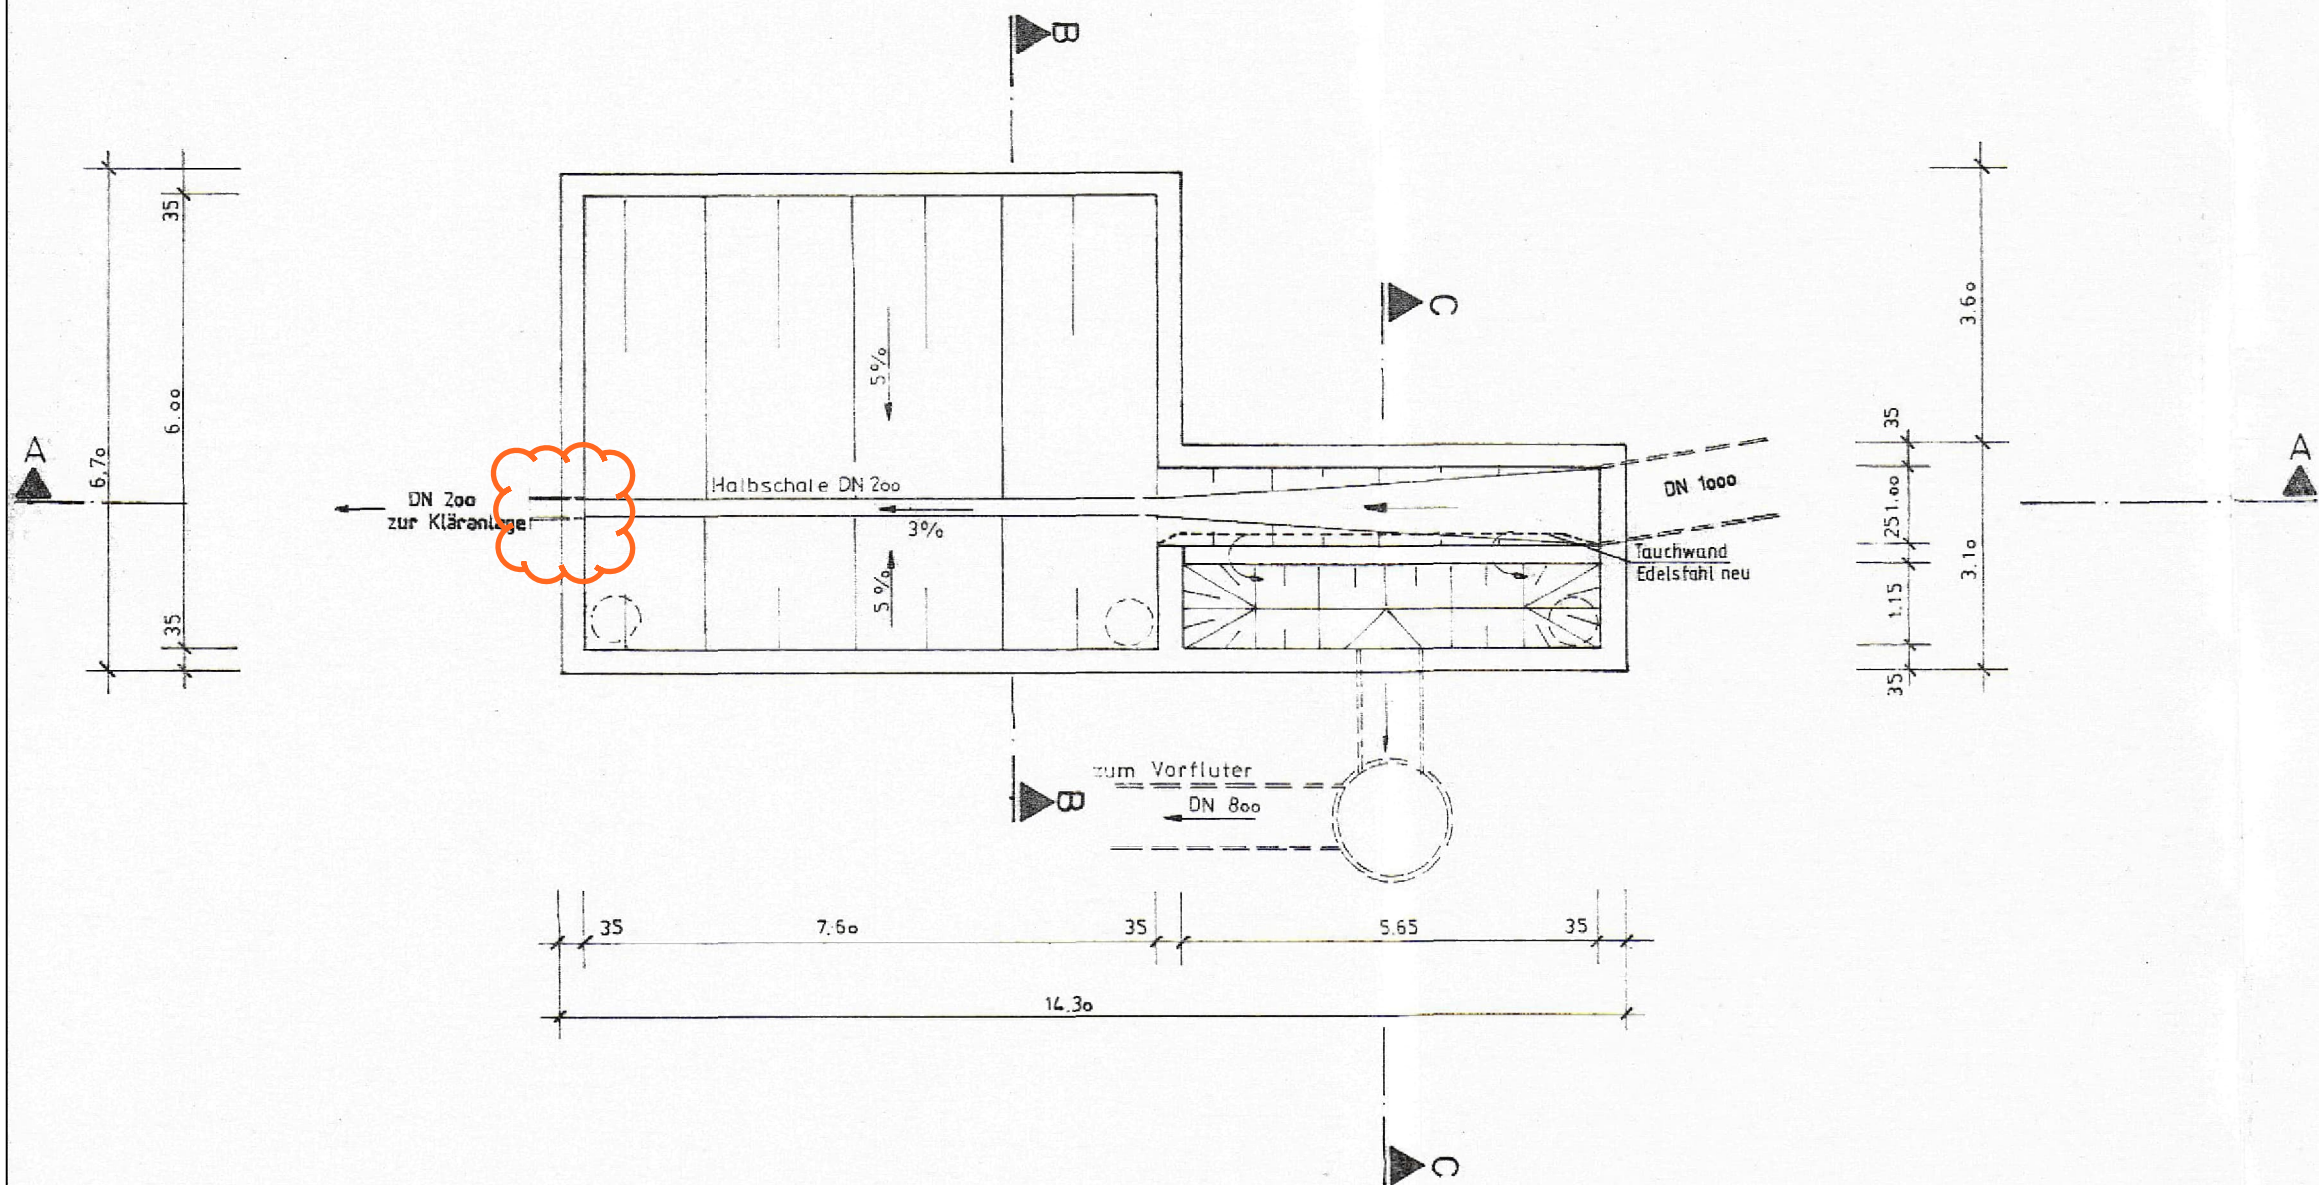


Schnitt A-A

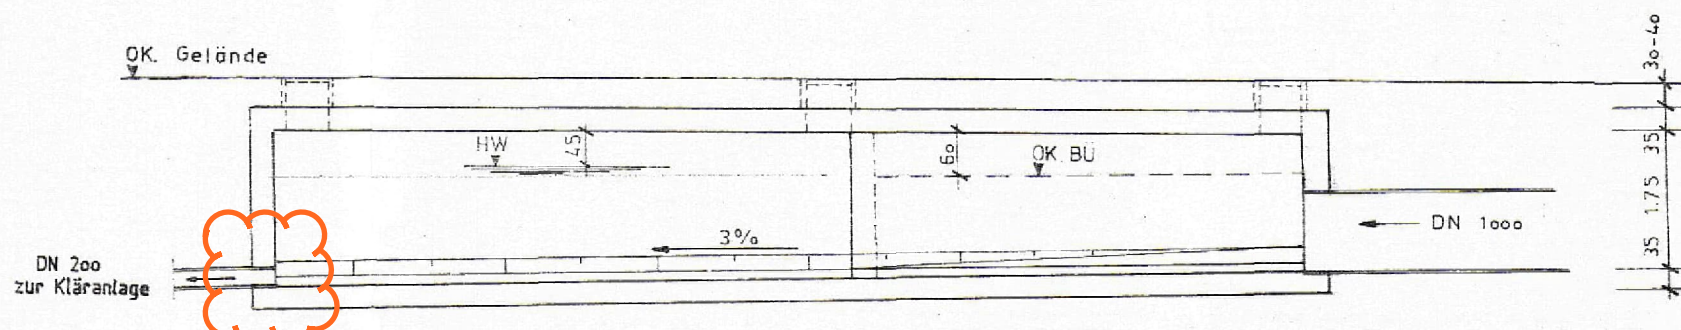

Schnitt B-B

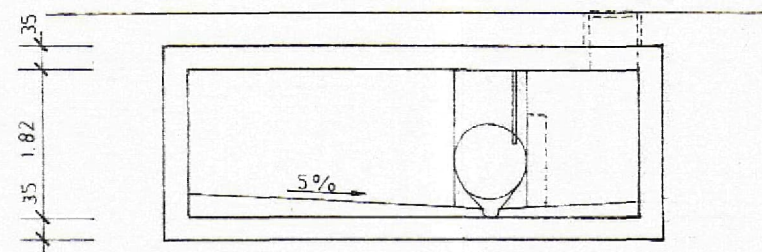

Schnitt C-C

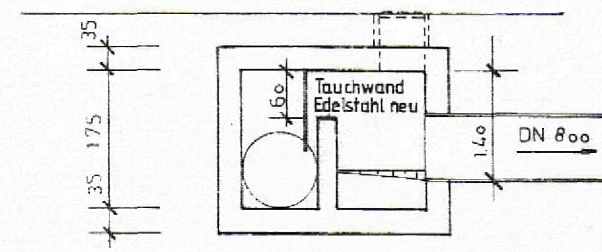

Aus der Bestandsplänen der Stadt
Grafenau übernommen und ergänzt!

Entwurfsverfasser: _____

Wassergesetzlich
geprüft
07. Feb. 2000
Passau, den
Wasserwirtschaftsamt
Der amtliche Sachverständige
IA

Altinger

Antrag auf Durchführung des
Wasserrechtsverfahrens für das
Einleiten von Mischwasser

Nr.	Änderungen	geänd. am	Name	gepr. am	Name
Vorhaben:	Erstellung von Wasserrechts- unterlagen für die KA Grafenau	Anlage:	7.3		
Vorhabensträger:	Stadt Grafenau	Plan-Nr.:	8	97/991	
Landkreis:	Freyung-Grafenau	Tag		Name	
Maßstab:	1:100	Darstellung:	entw.		
			gez.	03.02.98	Ranzinger
			gepr.		
Vorhabensträger:	Stadt Grafenau	Entwurfsverfasser:	Ingenieurbüro Wolf		
			94481 Grafenau/Furth-Freudenhain 10		
			Tel.: 0655/2602-0 Fax: 0655/1874		
			Baustatik, Wasser- und Abwasserbau, Straßenbau		
07. April 1999	(Datum)	06.02.1998	(Datum)		
	(Unterschrift)		(Unterschrift)		

Vorschlag BBI:
Drosselabfluss neu: 20 l/s

Antragsteller:

Stadt Grafenau

Datum, Unterschrift

Index: Datum: bearbeitet: gezeichnet: geprüft: Mitteilung:

Bauherr:

Stadt
Grafenau



Bauvorhaben:

Konzeption der MW-Behandlung
im Einzugsgebiet der neuen
zentralen KL Grafenau

Wasserrecht

Plan / Bauteil:

E 04 - FBH Einberg / Rosenau



Niederlassung Dingolfing
Marienplatz 19
D-84130 Dingolfing
Tel: +49 8731 3165-0
Fax: +49 8731 3165-10
www.bbi-ingenieure.de

Datum: Name: Anlage Nr.: Plan Nr.:

bearbeitet: Dez. 2024 schm

02

003

gezeichnet: Dez. 2024 fp

geprüft: Dez. 2024 schm

Projekt Nr.: 1.21081 KA.0

Plancodierung: 121081-4-BW-02-003-00-F

Maßstab:

1 : 100

Dingolfing, 16.12.2024