




Schnitt A-A

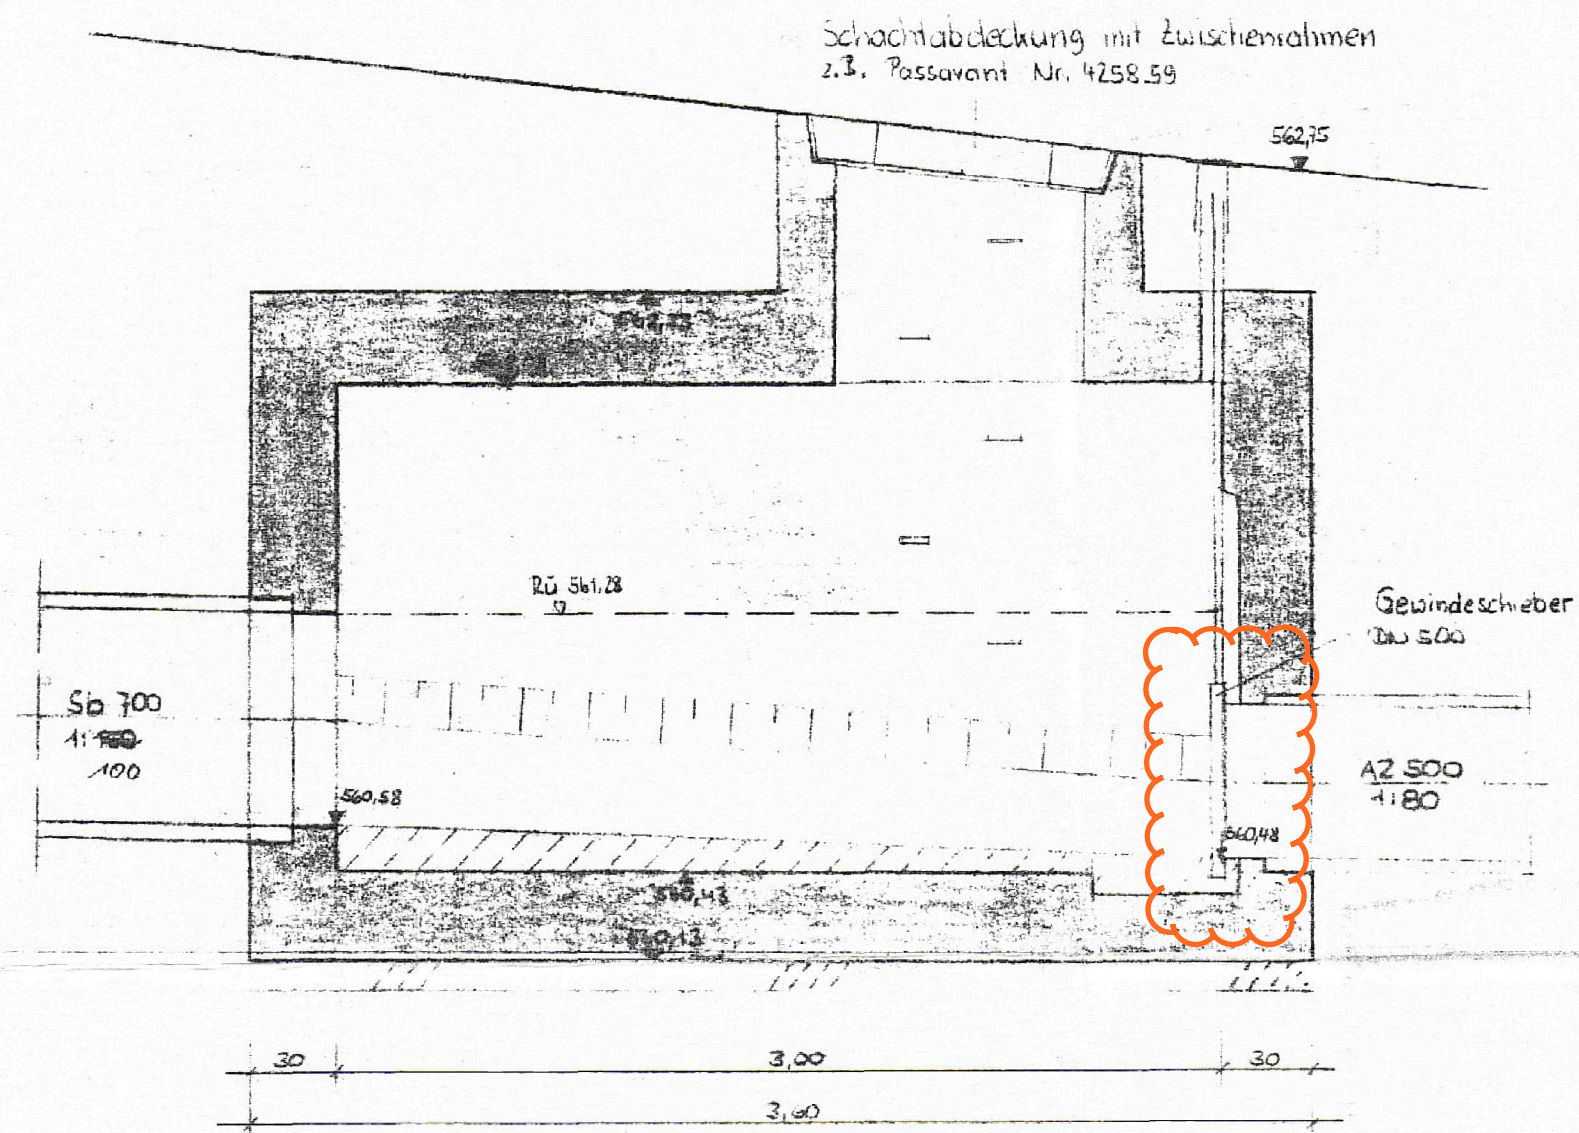

Schnitt B-B

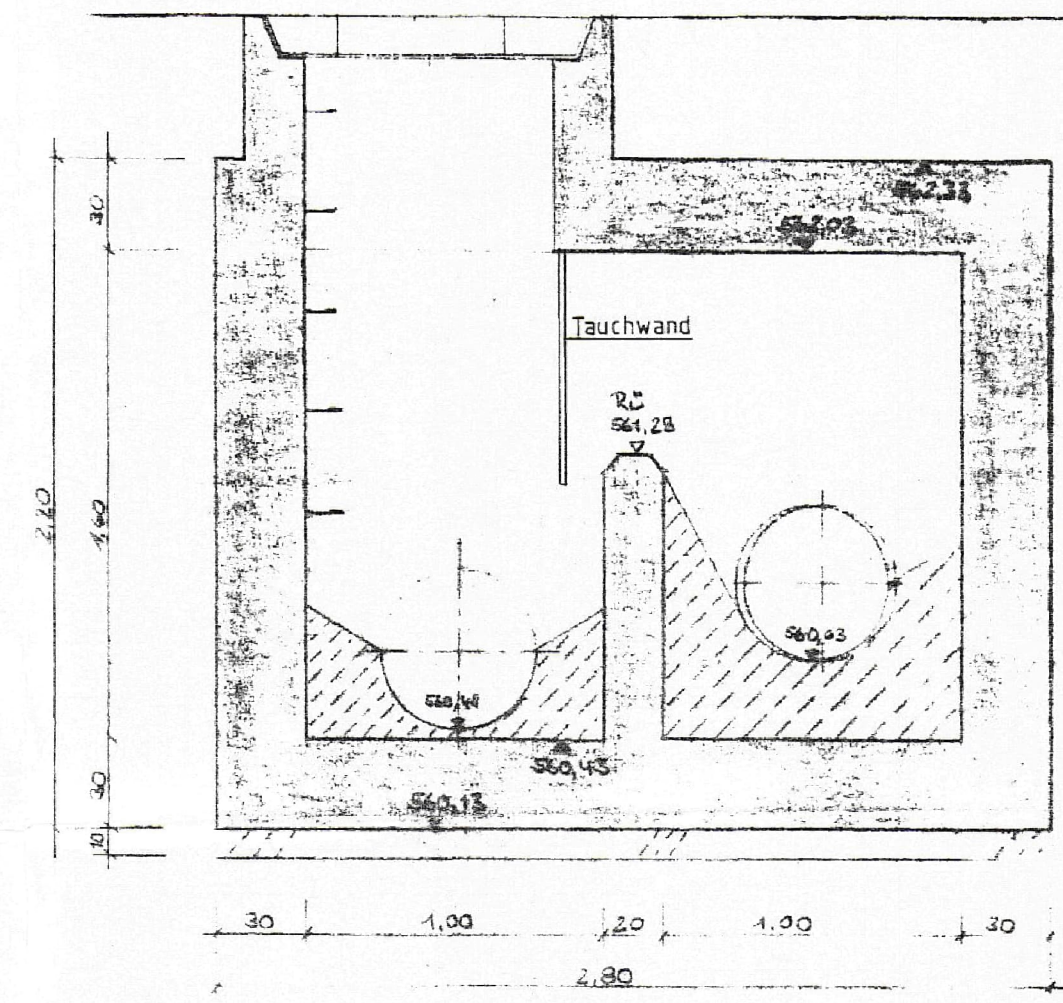


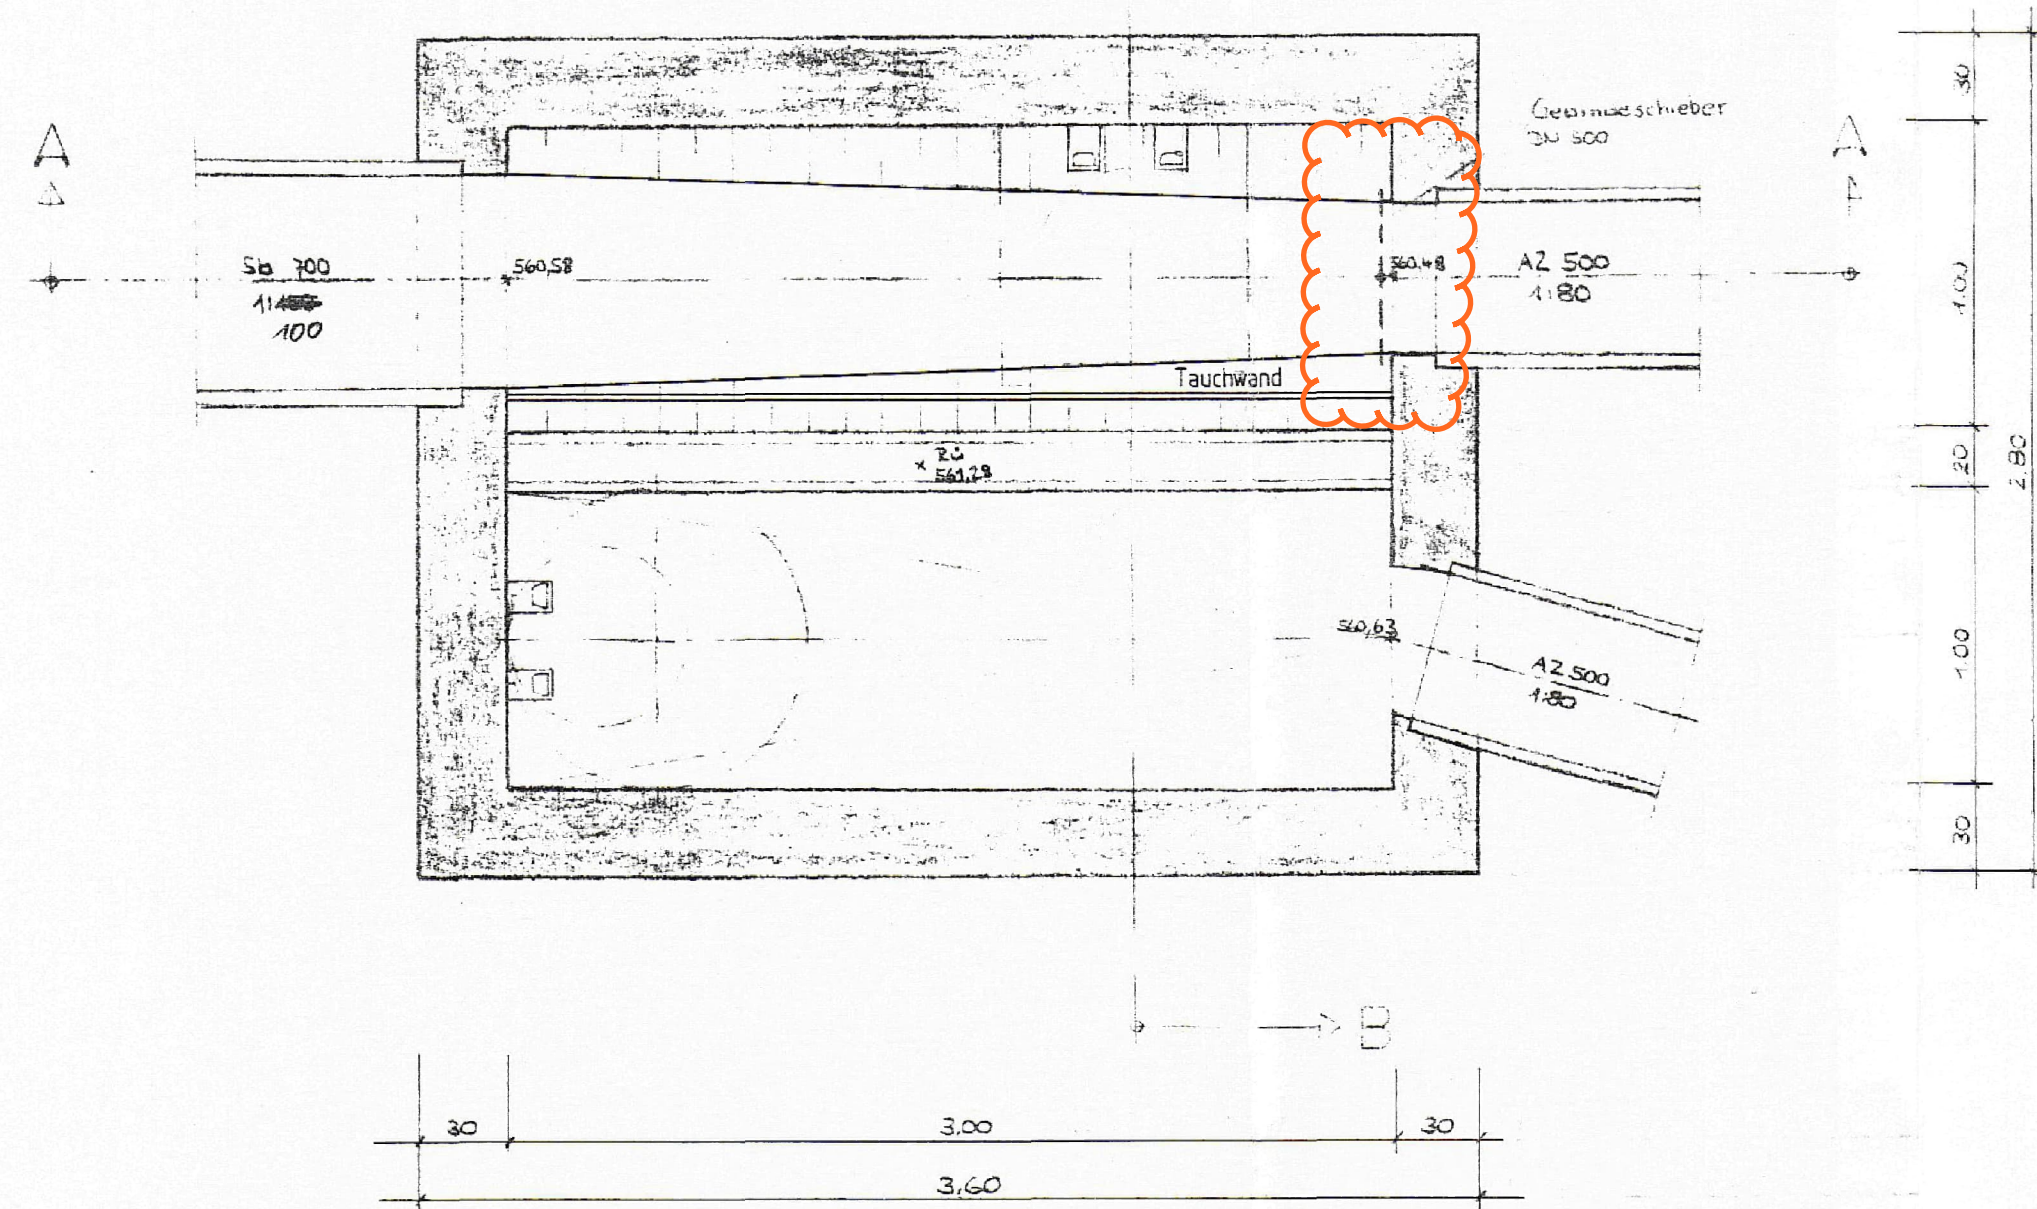

Bestand aus Planung des Büros
EBB, Regensburg entnommen und ergänzt

Wassergesetzlich
geprüft
Passau, den 07. Feb. 2000
Wasserwirtschaftsamt
Der amtliche Sachverständige

Antrag auf Durchführung des
Wasserrechtsverfahrens für das
Einleiten von Mischwasser

Nr.	Änderungen			geänd. am	Name		gepr. am	Name	
Vorhaben:				Erstellung von Wasserrechts- unterlagen für die KA Grafenau		Anlage:		75	
Vorhabensträger:				Stadt Grafenau		Plan-Nr.:		10	
Landkreis:				Freyung-Grafenau				97/091	
Maßstab:		Darstellung:				Tag		Name	
1:25		Bestandsplan		Regenüberlauf Grafenhütter Weg		entw.			
						gez.		02.02.98 Ranzinger	
						gepr.			
Vorhabensträger:				Entwurfsverfasser:		Ingenieurbüro Wolf			
Stadt Grafenau						97483 Grafenau/Euth, Freyungshain 1			
07. April 1999				06.02.1998		Tel.: 08555/9902-0 Fax: 08555/1874			
(Datum)				(Datum)		Statistik, Wasserwirtschaft, Raumordnung, Straßenbau			
(Unterschrift)				(Unterschrift)		KONTROLLE			

Vorschlag BBI:
Drosselabfluss neu: 35 l/s

Antragsteller:
Stadt Grafenau

Datum, Unterschrift

Index:		Datum:		bearbeitet:		gezeichnet:		geprüft:		Mittellung:	
Bauherr: Stadt Grafenau 						 BBI BBI INGENIEURE GMBH Niederlassung Dingolfing Marienplatz 19 D-84130 Dingolfing Tel: +49 8731 3165-0 Fax: +49 8731 3165-10 www.bbi-ingenieure.de					
Bauvorhaben: Konzeption der MW-Behandlung im Einzugsgebiet der neuen zentralen KL Grafenau											
Wasserrecht											
Plan / Bauteil: E 06 - RÜ Grafenhütter Weg											
	Datum:	Name:	Anlage Nr.:	Plan Nr.:	Dingolfing, 16.12.2024						
bearbeitet:	Dez. 2024	schm	02	005							
gezeichnet:	Dez. 2024	fp									
geprüft:	Dez. 2024	schm	Projekt Nr.: 1.21081 KA.0								
Planconidierung: 121081-4-BW-02-005-00-P					Maßstab: 1 : 25						