




SCHNITT A-B

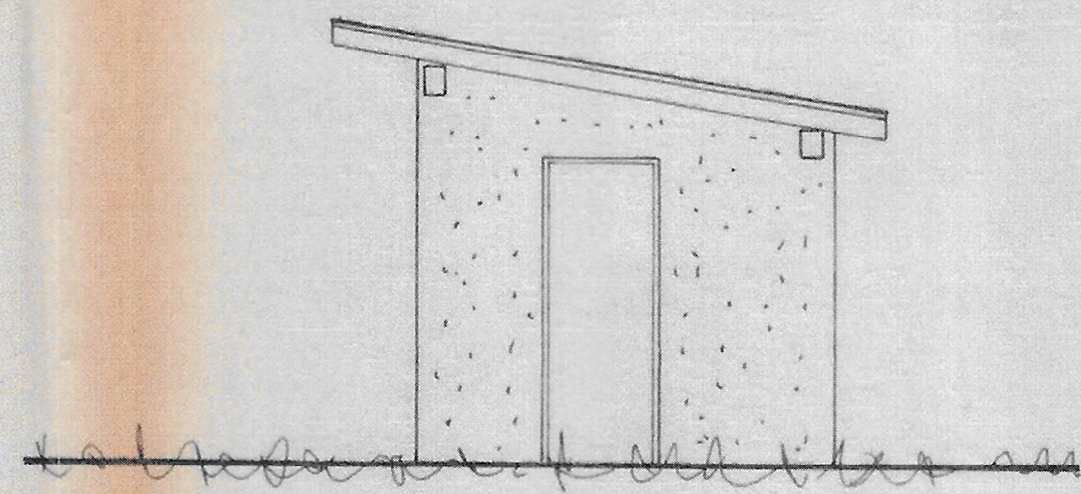

SEITENANSICHT

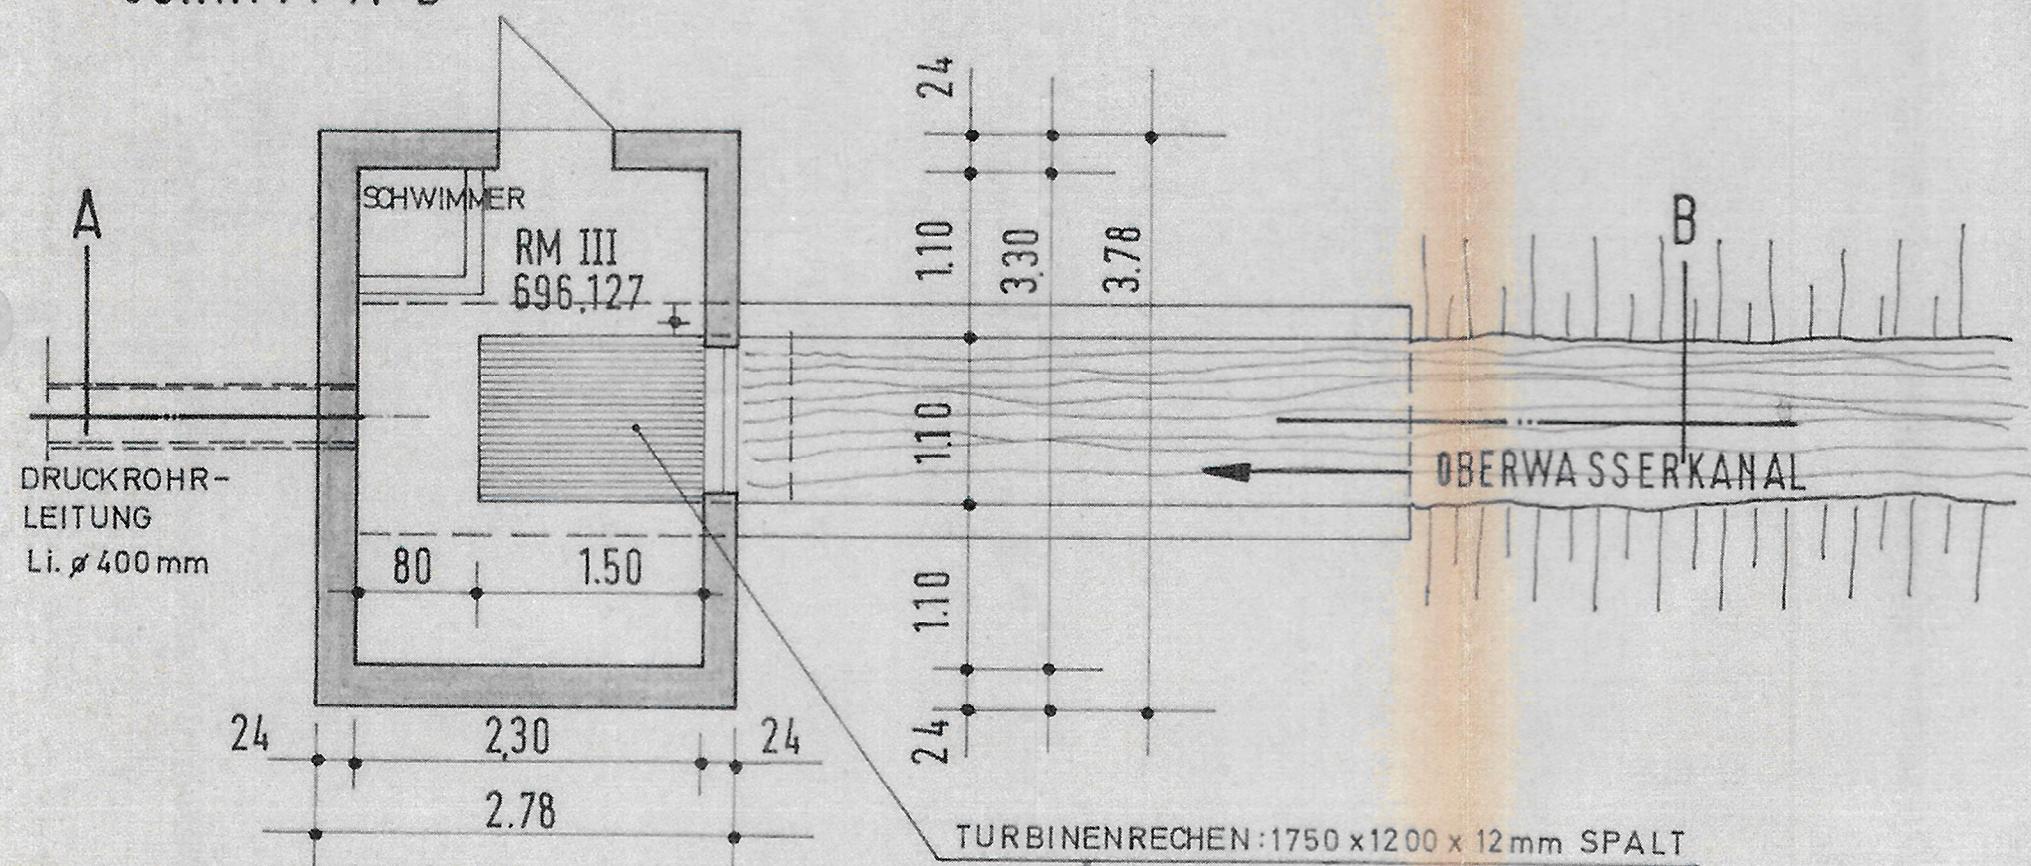

GRUNDRISS

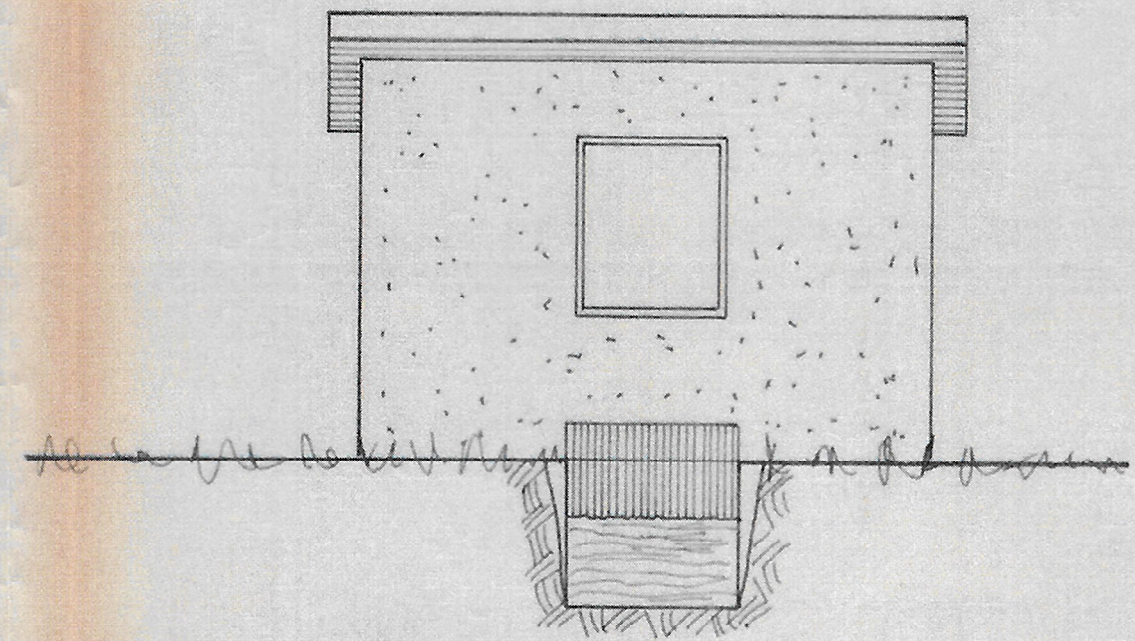

VORDERANSICHT

Im wasserrechtl. Verfahren geprüft  
 Amtl. Sachverständiger  
 Wasserversorgungsamt  
 Deggendorf, 04.04.2026  
 Laubner  
 Laubner

Antrag auf Weiterbewilligung der Stau- und Triebwerksanlage „Untere Aßbergmühle“ am Steinerfurth Bach bei Gsteinet Gemeinde Jandelsbrunn		
Antragsteller: Gebr. Geier Gsteinet 17, 94118 Jandelsbrunn		
Anlage 5	Bestandsplan: Einlaufbauwerk mit Feinrechen	Maßstab 1: 50
Gsteinet, 31.08.2024	<i>Werner Geier</i> Werner Geier	<i>Claus Geier</i> Claus Geier