HÖHENPLAN M=1:1000/1:100

GEWÄSSER: STEINERFURTH-BACH

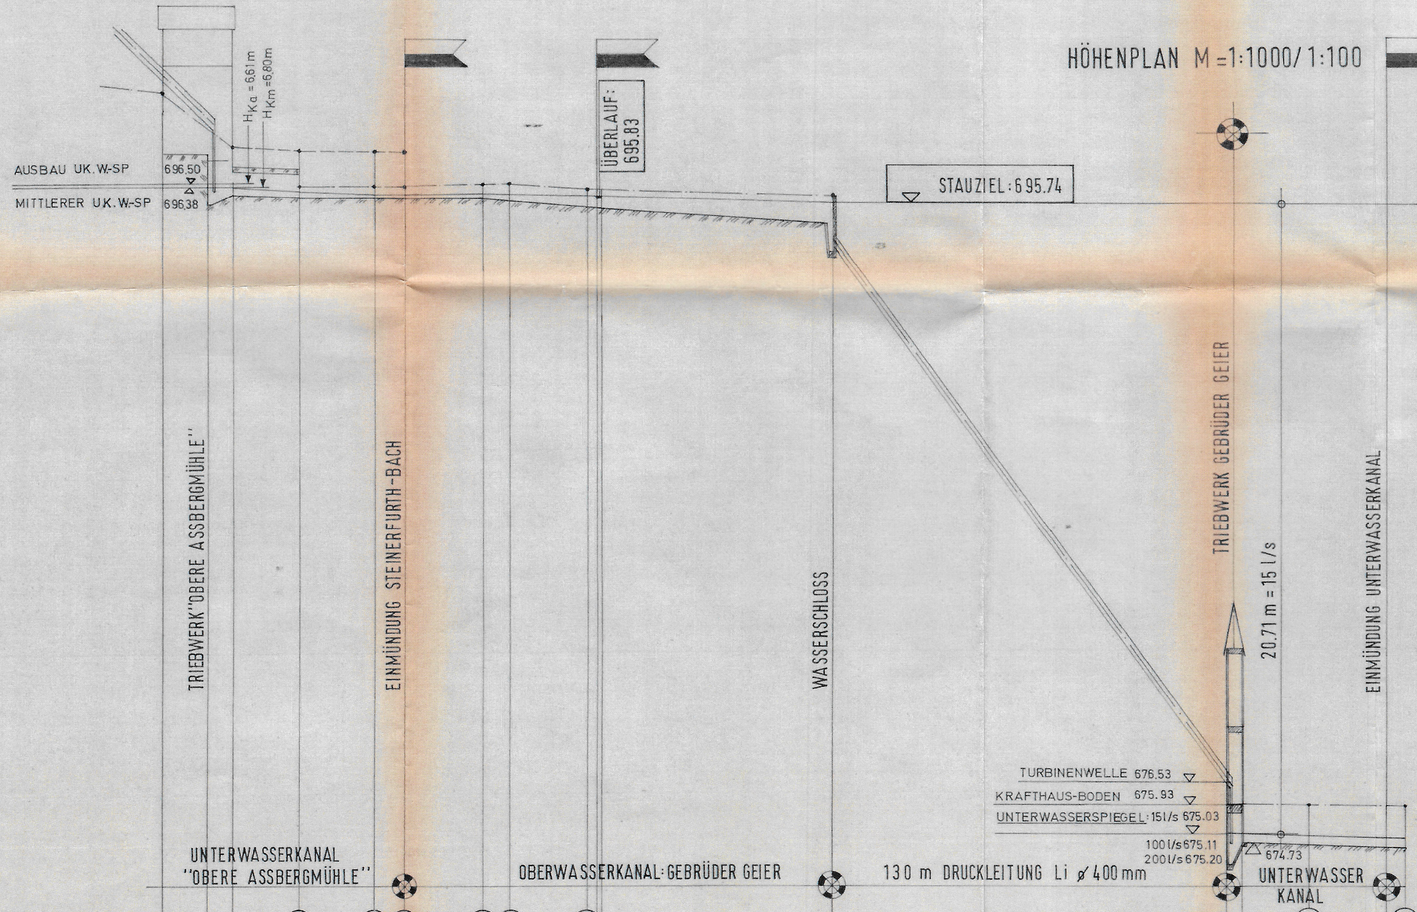

PROFILE		1	2	3	4	5	6					9	10
NIVEAU 670.00 ▽													
UFER LINKS		696.72	696.32	696.33	696.23	696.26	696.07		696.12				695.71
WASSERSPIEGEL AM 29.8.1969		696.22	696.12	696.08	696.05	696.01	695.84	695.83		WASSERSPIEGEL AM 13.08.91	15 l/s 675.03 100 l/s 675.11 200 l/s 675.20		
SOHLE		696.07	696.00	695.93	695.83	695.75	695.63		695.12	695.74	696.12	674.73	
DISTANZ IN M	15	8	22	25	10	25	9	25	3	1.4	74	129	5	22	25

EICHPFAHL: NICHT VORHANDEN

AMTL. HÖHENPUNKT:

ASSBERGERWEID, HS. NR. 1
WESTSEITE 3.85 m VON DER NORDKANTE
0.33 m ÜBER PFLASTER (1977 WANDVERKL.)

710.300 m ü. NN

RÜCKMARKE I

WAAGERECHTER KUGELBOLZEN AN DER NORDOSTSEITE DES MOTORENHAUSES DER ASSBERGMÜHLE, 2.00 m ü. GELÄNDE

701.450 m ü. NN

RÜCKMARKE II

WAAGERECHTER KUGELBOLZEN AN DER NORDWESTSEITE DES STALLGEBÄUDES, FL. NR. 872, CA 1.80 m ÜBER ERDE

m ü. NN

RÜCKMARKE III

SENKRECHTER BOLZEN, RECHTE FLÜGELMAUER AM WASSERSCHLOSS DES TRIEBWERK GEIER

696.127 m ü. NN

RÜCKMARKE IV

KRAFTHAUS (NEUBAU) AN DER SÜDWESTSEITE, CA. 0.50 m ÜBER ERDE

m ü. NN

RÜCKMARKE V

KRAFTHAUS (NEUBAU) AN DER NORDOSTSEITE, CA. 0.50 m ÜBER ERDE

m ü. NN

Höhenbolzen müssen im Rahmen der Bauabnahme kontrolliert werden.

Im wasserrechtl. Verfahren geprüft
Amtl. Sachverständiger
Wasserwirtschaftsamt
Deggendorf, 17. 04. 2025
Laubner

Antrag auf Weiterbewilligung der
Stau- und Triebwerksanlage
„Untere Aßbergmühle" am Steinerfurth Bach bei Gsteinet
Gemeinde Jandelsbrunn

Antragsteller: Gebr. Geier
Gsteinet 17, 94118 Jandelsbrunn

Anlage	Bestandsplan: Höhenplan	Maßstab
6		1 : 1 000/100

Gsteinet, 31.08.2024 — Werner Geier — Claus Geier